PL. No. 22-09-03-ES-206-P

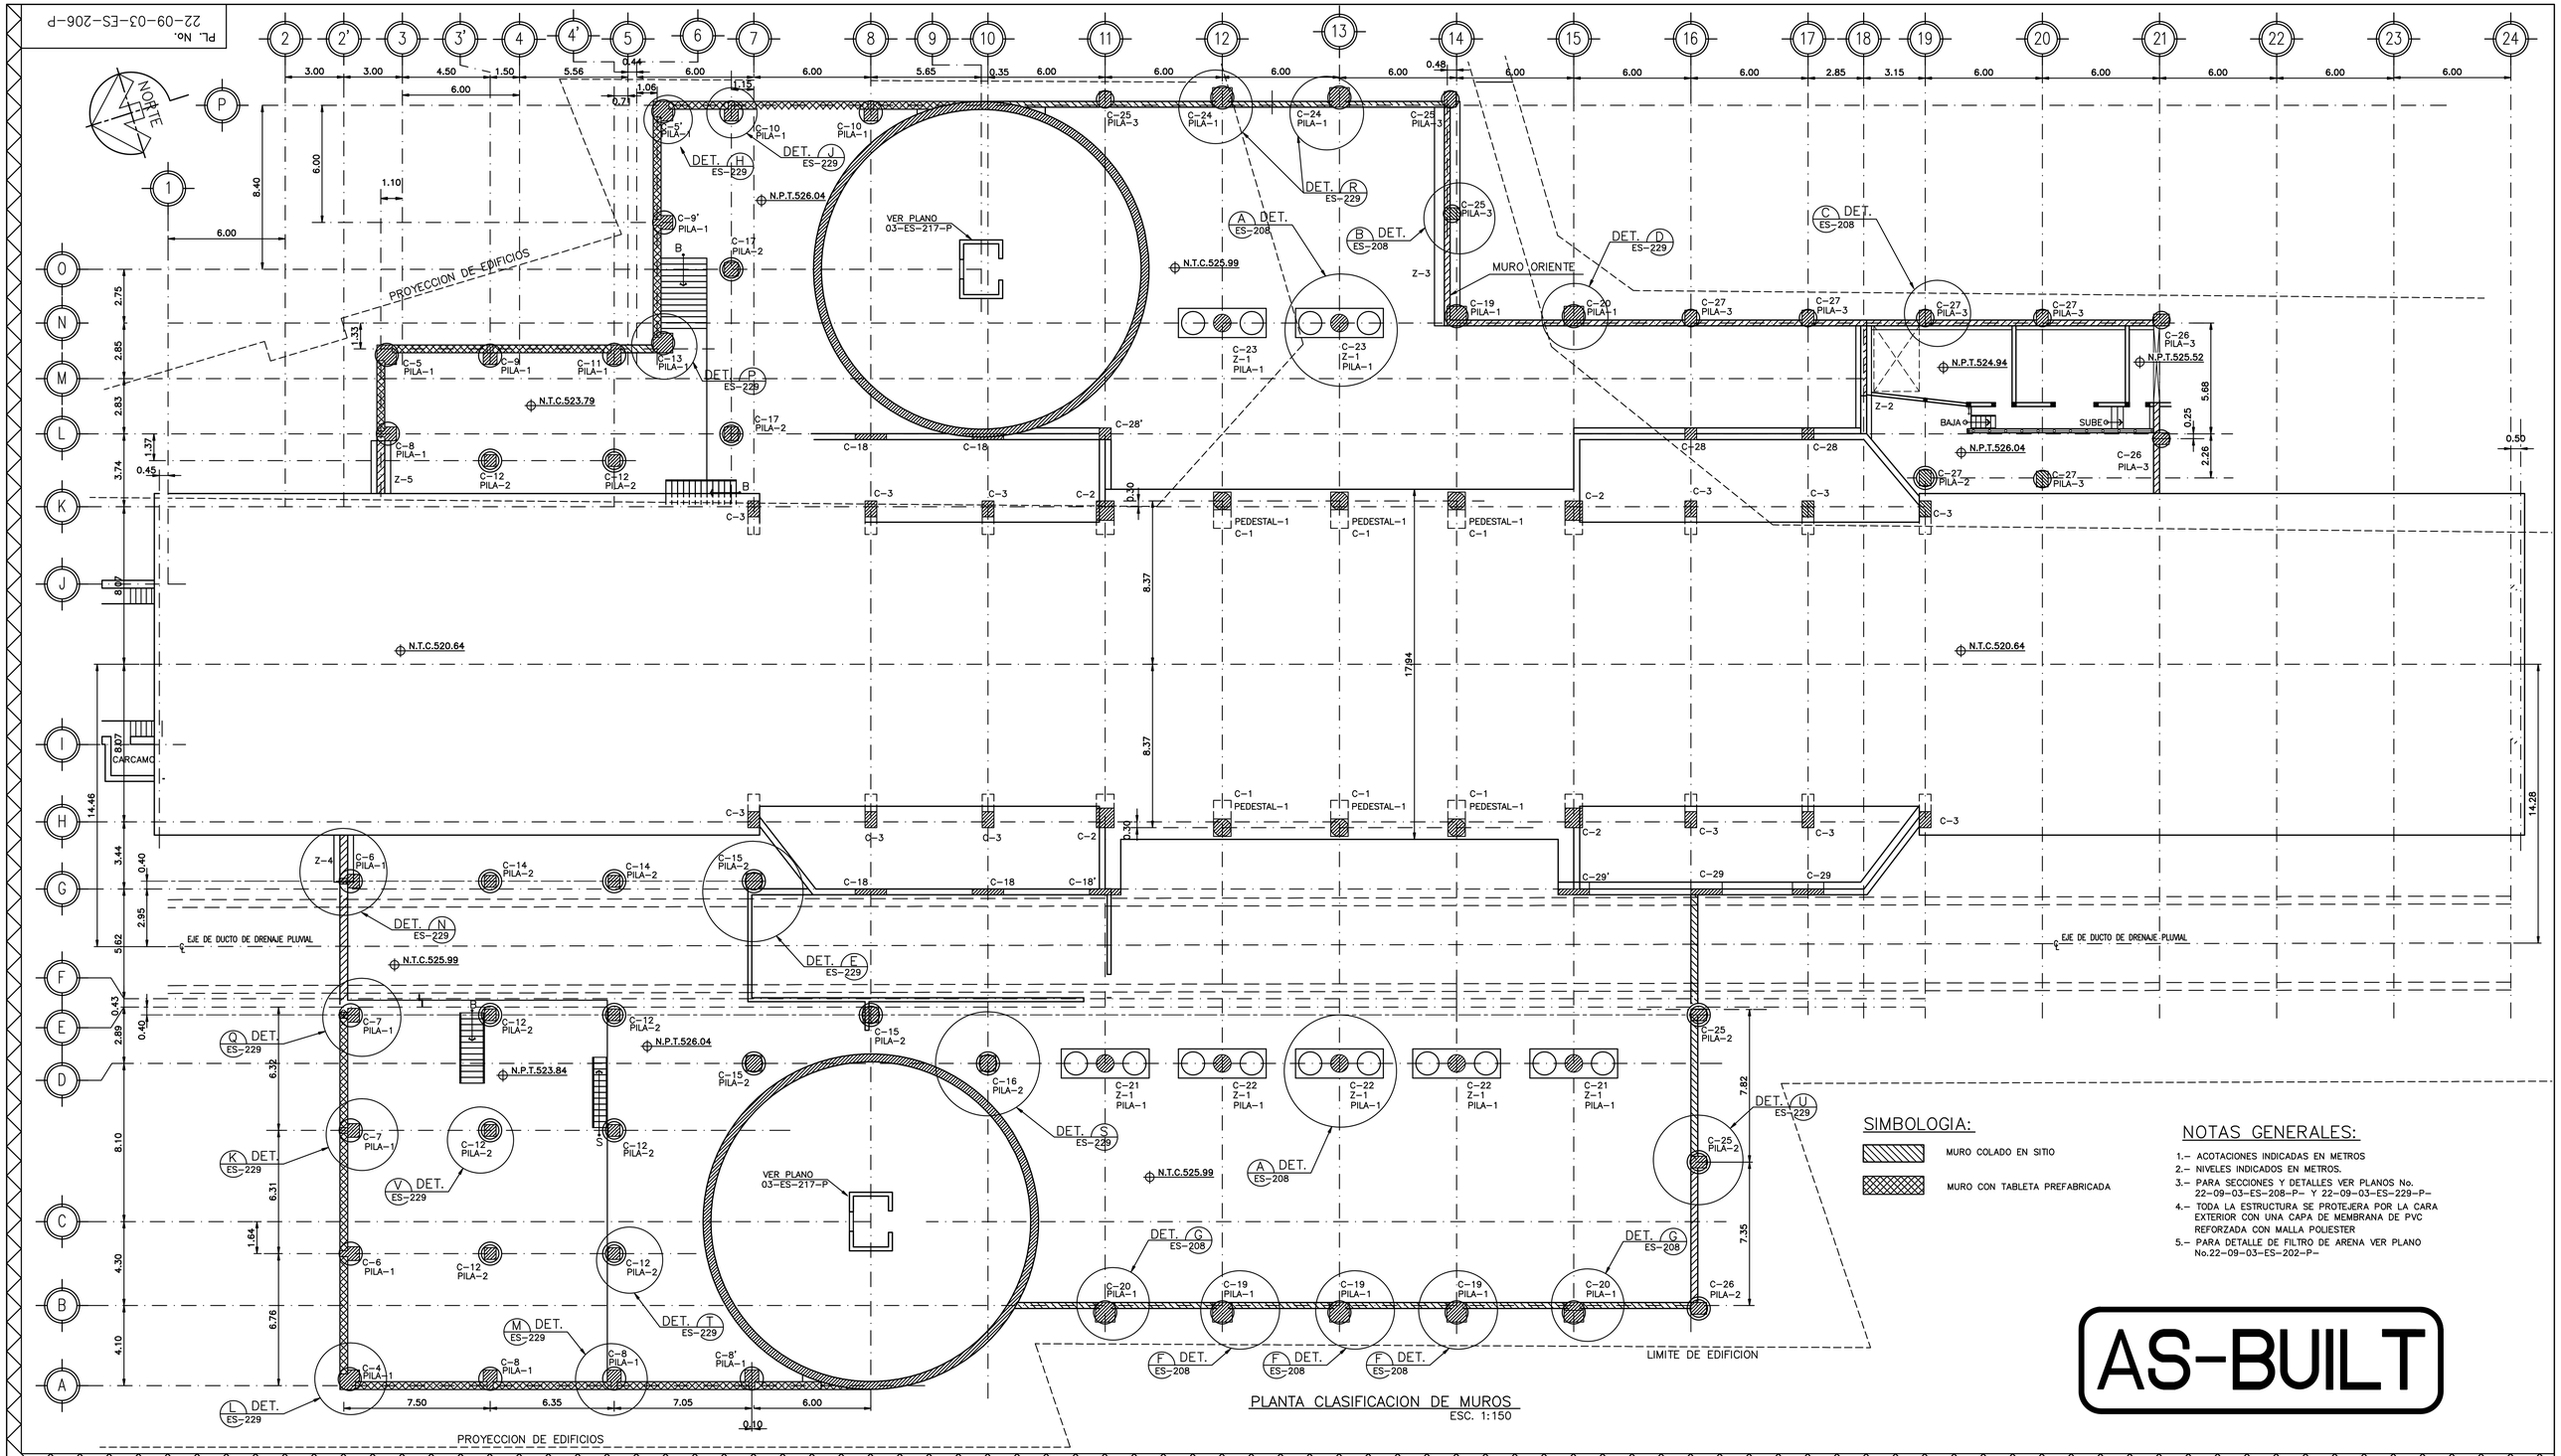

PLANTA CLASIFICACION DE MUROS
ESC. 1:150

SIMBOLOGIA:

- MURO COLADO EN SITIO
- MURO CON TABLETA PREFABRICADA

NOTAS GENERALES:

1.– ACOTACIONES INDICADAS EN METROS
2.– NIVELES INDICADOS EN METROS.
3.– PARA SECCIONES Y DETALLES VER PLANOS No. 22–09–03–ES–208–P– Y 22–09–03–ES–229–P–
4.– TODA LA ESTRUCTURA SE PROTEJERA POR LA CARA EXTERIOR CON UNA CAPA DE MEMBRANA DE PVC REFORZADA CON MALLA POLIESTER
5.– PARA DETALLE DE FILTRO DE ARENA VER PLANO No.22–09–03–ES–202–P–

AS-BUILT

PLANOS DE REFERENCIA

No. DE PLANO	DESCRIPCION
22–09–03–ES–208–P	CORTES Y DETALLES DE CIMENTACION
22–09–03–ES–209–P	CORTES Y DETALLES DE MUROS NIVEL VESTIBULO ORIENTE
22–09–03–ES–210–P	CORTES Y DETALLES DE MUROS NIVEL VESTIBULO PONIENTE
22–09–03–ES–211–P	CORTES Y DETALLES DE MUROS NIVEL CUARTO DE VENTILACION ORIENTE
22–09–03–ES–212–P	CORTES Y DETALLES DE MUROS NIVEL CUARTO DE VENTILACION PONIENTE
22–09–03–ES–213–P	CORTES Y DETALLES DE MUROS NIVEL CUARTO DE VENTILACION ORIENTE
22–09–03–ES–229–P	CORTES Y DETALLES DE CIMENTACION NIVEL VESTIBULO Y CUARTOS DE VENTILACION

REVISIONES

No.		REVISO	APROBO	APROBO CLIENTE	FECHA
4	SE CAMBIO MARCA DE COL.	O.G.G.	C.G.G.		/MAR/05
5	SE MODIFICA CIMENTACION POR NUEVO PROYECTO	O.G.G.	C.G.G.		24/ABR/06
6	SE AGREGO COLUMNAS C–29 Y C–29'	O.G.G.	C.G.G.		16/MAY/06
7	SE MODIFICARON LAS ESCALERAS EN CUARTOS DE MAQUINAS Y SE AGREGO DETALLE V	O.G.G.	C.G.G.		17/MAY/06
8	SE MOVIERON LIMITES DE MUROS EN CUARTO DE MAQUINAS OTE	O.G.G.	C.G.G.		23/JUN/06
9	EDICION DE PLANOS AS–BUILT	P.R.H.			29/AGO/07

REVISION CRUZADA

ELECTRO–MECANICO	ARQUITEC–TURA	CIVIL	OPERA–CIONES

Gutiérrez Ingenieros, S.A. de C.V.
SUPERVISION ○ ESTUDIOS ○ PROYECTOS

Calle San Ignacio No. 123
Col. Priv. Sta. Maria
Monterrey, N.L., Mexico

Tels. 335-5829 335-4302
335-5188 335-4348

ESTE PLANO Y TODA LA INFORMACION CONTENIDA EN EL MISMO ES PROPIEDAD DEL S.T.C. METRORREY Y NO PODRA SER REPRODUCIDA CON NINGUN SISTEMA MECANICO, MAGNETICO O ELECTRONICO SIN PREVIA AUTORIZACION ESCRITA

APROBADO PARA CONSTRUCCION

COMPAÑIA DISEÑADORA

REVISO _____
APROBO _____
FECHA _____

METRORREY

REVISO _____
APROBO _____
FECHA _____

GOBIERNO DEL ESTADO DE NUEVO LEON

metrorrey

METRORREY

	POR	FECHA
DIBUJO:	A.O.C.	– ENE 05
DISEÑO:		– ENE 05
REVISO:	O.G.G.	– ENE 05
APROBO:	C.G.G.	– ENE 05

ESCALA : INDICADA

ACOTACIONES : METROS

TITULO : ESTACION REGINA
PLANTA DE CIMENTACION NIVEL VESTIBULO Y CUARTOS DE VENTILACION

No. DE PLANO	REVISION
22–09–03–ES–206–P	9