PL. No.
22-09-03-ES-218-P

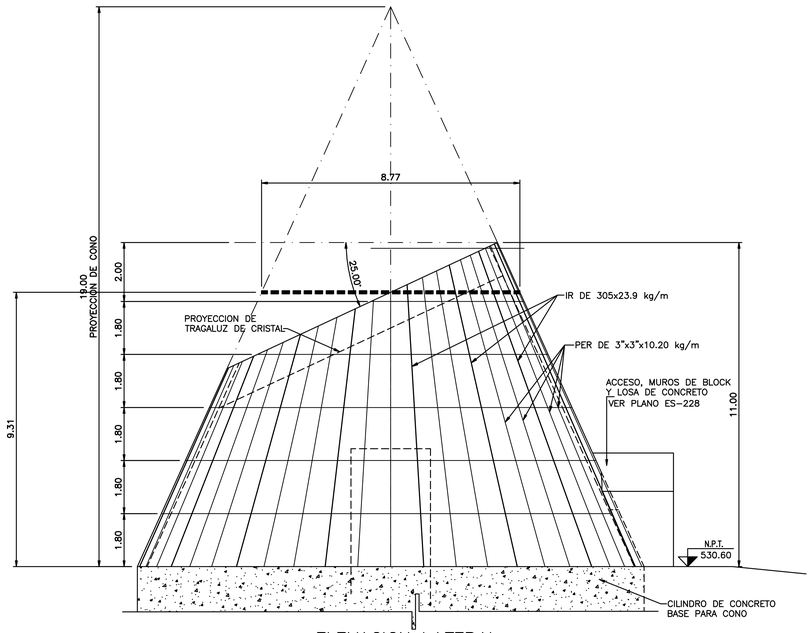

ELEVACION LATERAL
ESC. 1:100

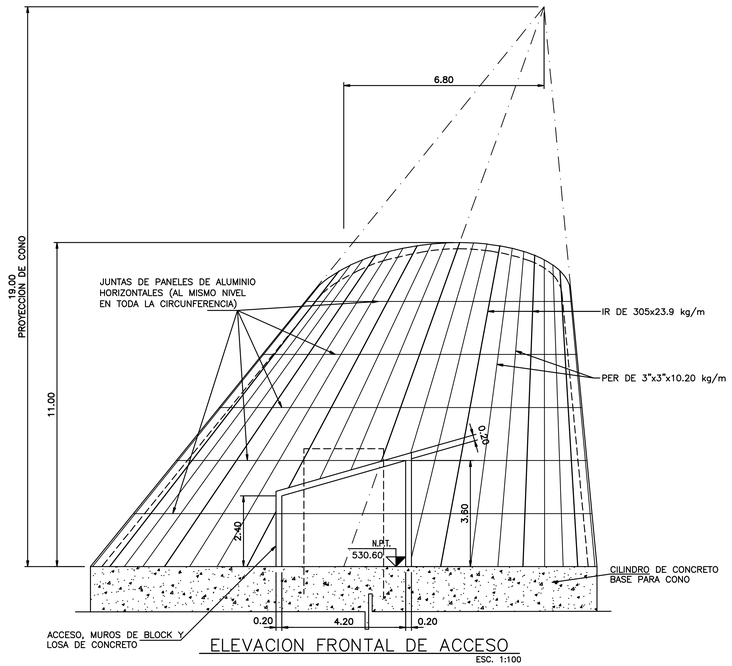

ELEVACION FRONTAL DE ACCESO
ESC. 1:100

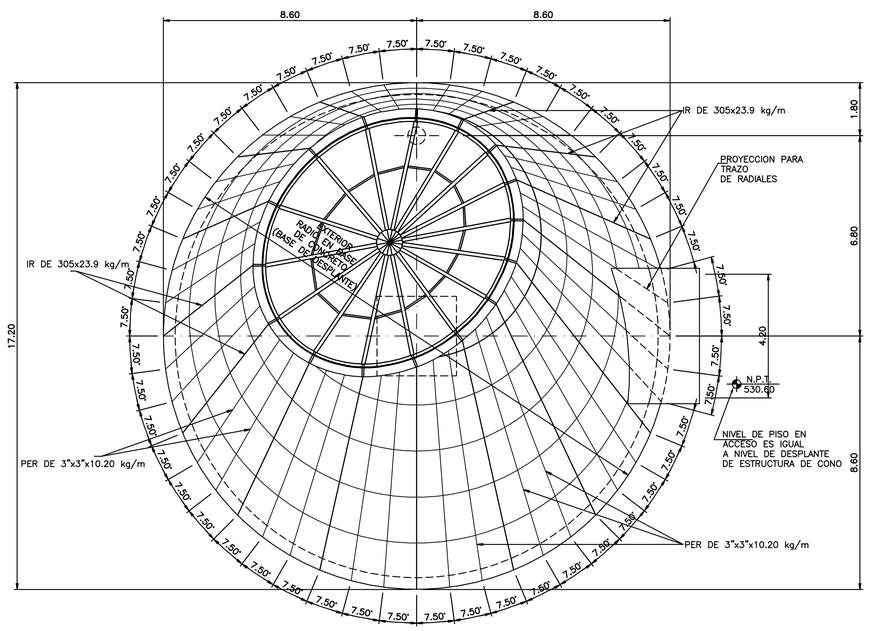

PLANTA DE CONO PONIENTE
ESC. 1:100

AS-BUILT

NOTAS GENERALES

1.-ACOTACIONES EN METROS, EXCEPTO INDICADA
2.-NIVELES EN METROS
3.-EN PERFILES TIPO IR, PLACAS Y ANCLAS SE UTILIZARA ACERO A-36.
4.-EN PERFILES PER SE UTILIZARA ACERO COMERCIAL Fy= 2100 kg/cm2
5.-SE UTILIZARAN ELECTRODOS DE LA SERIE E-70XX Y TODA LA SOLDADURA DEBERA APEGARSE A LA AWS.
6.-EL CONSTRUCTOR DEBERA APEGARSE A LAS NORMAS Y ESPECIFICACIONES DEL AISC EN SU ULTIMA EDICION Y DEBERA ELABORAR SUS PROPIOS PLANOS DE FABRICACION Y MONTAJE.(PLANOS DE TALLER)
7.-TODA LA ESTRUCTURA DEBERA SOMETERSE A UNA LIMPIEZA CON CHORRO DE ARENA A METAL COMERCIAL
8.-SE APLICARA A TODA LA ESTRUCTURA EN TALLER UNA PINTURA PRIMARIA ALQUIDALICA EN UNA CAPA DE 2 MILESIMAS DE ESPESOR SECO.
9.-A TODA LA ESTRUCTURA SE LE APLICARA DOS MANOS DE PINTURA ALQUIDALICA DE ACABADO DEL COLOR QUE INDIQUE LA DEPENDENCIA
10.-EL FABRICANTE DE LA ESTRUCTURA DEBERA VERIFICAR DIMENSIONES Y NIVELES EN CAMPO ANTES DE LA FABRICACION
11.-PARA ACABADOS VER PLANO ARQ. 22-09-03-AR-032-P

PLANOS DE REFERENCIA

No. DE PLANO	DESCRIPCION
22-09-03-ES-219-P	DETALLE DE ESTRUCTURA DE CONO
22-09-03-ES-228-P	PLANTA, CORTES Y DETALLES ESTRUCTURA DE CONO

REVISIONES

No.		REVISO	APROBO	APROBO CLIENTE	FECHA
A	EMITIDO PARA REVISION	–	–		10/02/05
B	SE CAMBIO SECCION DE IR DE 10x15 A 305x23.9 kg/m Y TAMBIEN LA DIST. ENTRE LAS JUNTAS DE LOS PANELES DE ALUMINIO HORIZINTALES	–	–		17/02/05
C	SE AGREGARON NOTAS	–	–		28/02/05
0	REVISION GENERAL	–	–		31/03/05
1	SE AGREGO NOTA 11 Y SE AGREGO REFERENCIA				17/06/05
2	EDICION DE PLANOS AS-BUILT				09/10/07

REVISION CRUZADA

ELECTRO-MECANICO	ARQUITECTURA	CIVIL	OPERACIONES

Gutiérrez Ingenieros, S.A. de C.V.
SUPERVISION ○ ESTUDIOS ○ PROYECTOS

Calle San Ignacio No. 123
Col. Priv. Sta. Maria
Monterrey, N.L., Mexico

Tels. 335-5829 335-4302
335-5188 335-4348

ESTE PLANO Y TODA LA INFORMACION CONTENIDA EN EL MISMO ES PROPIEDAD DEL S.T.C. METRORREY Y NO PODRA SER REPRODUCIDA CON NINGUN SISTEMA MECANICO, MAGNETICO O ELECTRONICO SIN PREVIA AUTORIZACION ESCRITA

APROBADO PARA CONSTRUCCION

COMPAÑIA DISEÑADORA

REVISO	P.R.H.
APROBO	L.G.E.S.
FECHA	25-OCT-07

METRORREY

REVISO	
APROBO	
FECHA	

GOBIERNO DEL ESTADO DE NUEVO LEON

metrorrey

METRORREY

	POR	FECHA
DIBUJO:	J.A.M.C.	10 FEB. 05
DISEÑO:		10 FEB. 05
REVISO:	O.G.G.	10 FEB. 05
APROBO:	C.G.G.	10 FEB. 05

TITULO : ESTACION REGINA
ARREGLO GENERAL ESTRUCTURA DE CONO

ESCALA : INDICADA
ACOTACIONES : METROS

No. DE PLANO: 22-09-03-ES-218-P
REVISION: 2