PL. No. 22-09-03-AR-011-P-3

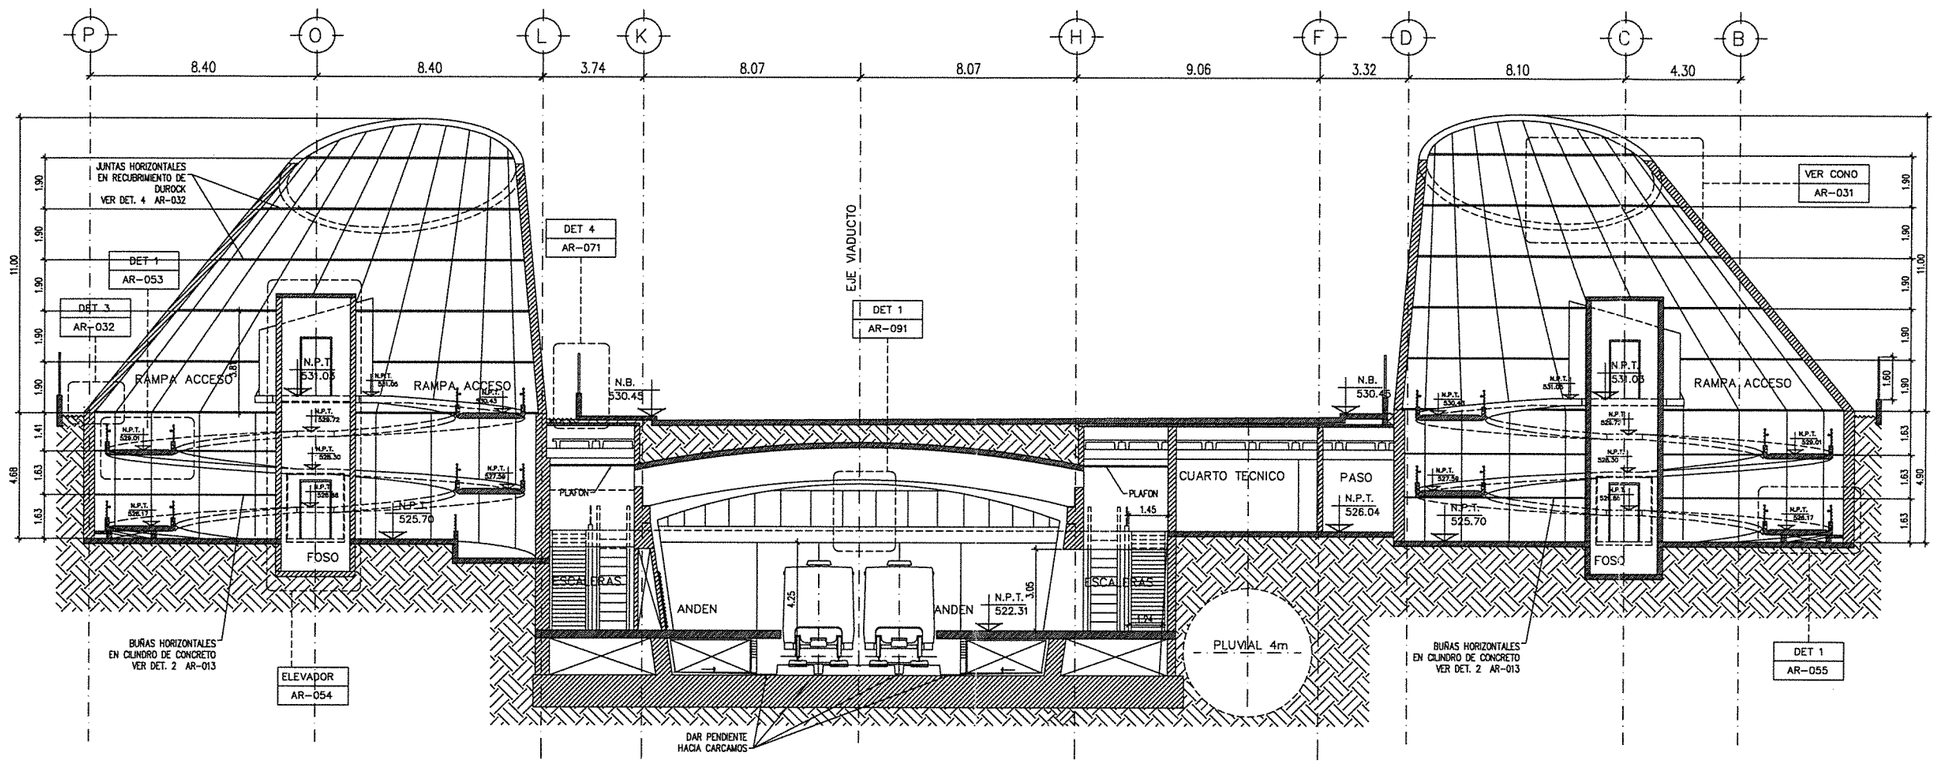

CORTE A – A

AS-BUILT

NOTAS:

1.– EL USO DE ESTE PLANO ES EXCLUSIVO PARA LO QUE INDICA SU CONTENIDO

2.– TODAS LAS COTAS INDICADAS RIGEN EN EL DIBUJO.

NOMENCLATURA:

N.P.T.	NIVEL DE PISO TERMINADO
N.R.C.	NIVEL RASANTE CALLE
N.C.B.	NIVEL CORDON DE BANQUETA
N.I.T.	NIVEL INFERIOR DE TUBERIA

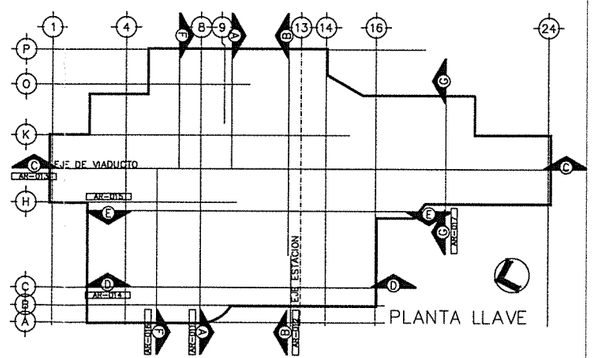

PLANOS DE REFERENCIA

No. DE PLANO	DESCRIPCION
22-09-03-AR-004-P	PLANTA ARQUITECTONICA NIVEL CALLE
22-09-03-AR-005-P	PLANTA ARQUITECTONICA VESTIBULO-PASARELA
22-09-03-AR-006-P	PLANTA ARQUITECTONICA NIVEL ANDEN
22-09-03-AR-031-P	DETALLE CONSTRUCTIVO ACCESO NOR-OTE
22-09-03-AR-053-P	PLANTA, CORTES Y DETALLES RAMPAS DE ACCESO PTE.
22-09-03-AR-054-P	ESCALERA ELECTRICA TIPO Y ELEVADOR TIPO
22-09-03-AR-055-P	PLANTA, CORTES Y DETALLES RAMPAS DE ACCESO OTE.
22-09-03-AR-071-P	HERRERIA NIVEL CALLE: BARANDALES Y CORTINAS METALICAS EN ACCESOS
22-09-03-AR-091-P	ALUMINIO Y CRISTAL: JEFE DE ESTACION, TAQUILLAS, EQUIPAMIENTO Y PASARELA

No.	DESCRIPCION	REVISO	APROBO	APROBO CLIENTE	FECHA
Ø	EMITIDO PARA CONSTRUCCION	L.P.M.	L.P.M.		17/02/05
1	MODIF. EN CTOS. VENTIL. Y EN CONO OTE	L.P.M.	L.P.M.		30/03/05
2	EMITIDO PARA CONSTRUCCION	L.P.M.	L.P.M.		25/05/05
3	REVISION GRAL. DE NIVELES Y ALTURAS				
4	EDICION DE PLANOS AS-BUILT	L.G.E.S.			16/10/07

REVISION CRUZADA

	ARQUITECTURA	CIVIL	OPERACIONES

ESTE PLANO Y TODA LA INFORMACION CONTENIDA EN EL MISMO ES PROPIEDAD DEL S.T.C. METRORREY Y NO PODRA SER REPRODUCIDA CON NINGUN SISTEMA MECANICO, MAGNETICO O ELECTRONICO SIN PREVIA AUTORIZACION ESCRITA

SERA RESPONSABILIDAD DEL CONTRATISTA EL VERIFICAR LA INFORMACION DE ESCALA Y DIMENSIONES DE ESTE PLANO.

EL CONTRATISTA DEBERA VERIFICAR MEDIDAS EN OBRA ANTES DE LA EJECUCION DE SUS TRABAJOS Y DEBERA CONTAR CON LA APROBACION DE LA SUPERVISION EN CASO DE EXISTIR DISCREPANCIAS CON EL PROYECTO.

AUREA
ARQUITECTURA
URBANISMO
ARQ. LUIS PRESTAMO
FLAMARION 117 VALLE SAN ANGEL, GARZA GARCIA, N.L.
C.P. 66290 (81) 8303-2299 / 8303-0113 FAX
CORREO ELECTRONICO aureaorq@prodigy.net.mx

APROBADO PARA CONSTRUCCION	
COMPAÑIA DISEÑADORA	
REVISO	L.G.E.S.
APROBO	
FECHA	16/10/07
METRORREY	
REVISO	
APROBO	
FECHA	

GOBIERNO DEL ESTADO DE NUEVO LEON

metrorrey

METRORREY

	POR	FECHA
DIBUJO:	DEOR	25, JUL ,06
DISEÑO:	L.P.M.	25, JUL ,06
REVISO:	AUREA	25, JUL ,06
APROBO:	L.P.M.	

ESCALA : 1:100 ACOTACIONES : METROS

TITULO : ESTACION REGINA
CORTE TRANSVERSAL A – A

No. DE PLANO	REVISION
22-09-03-AR-011-P	4