PL. No. 22-09-03-AR-012-P

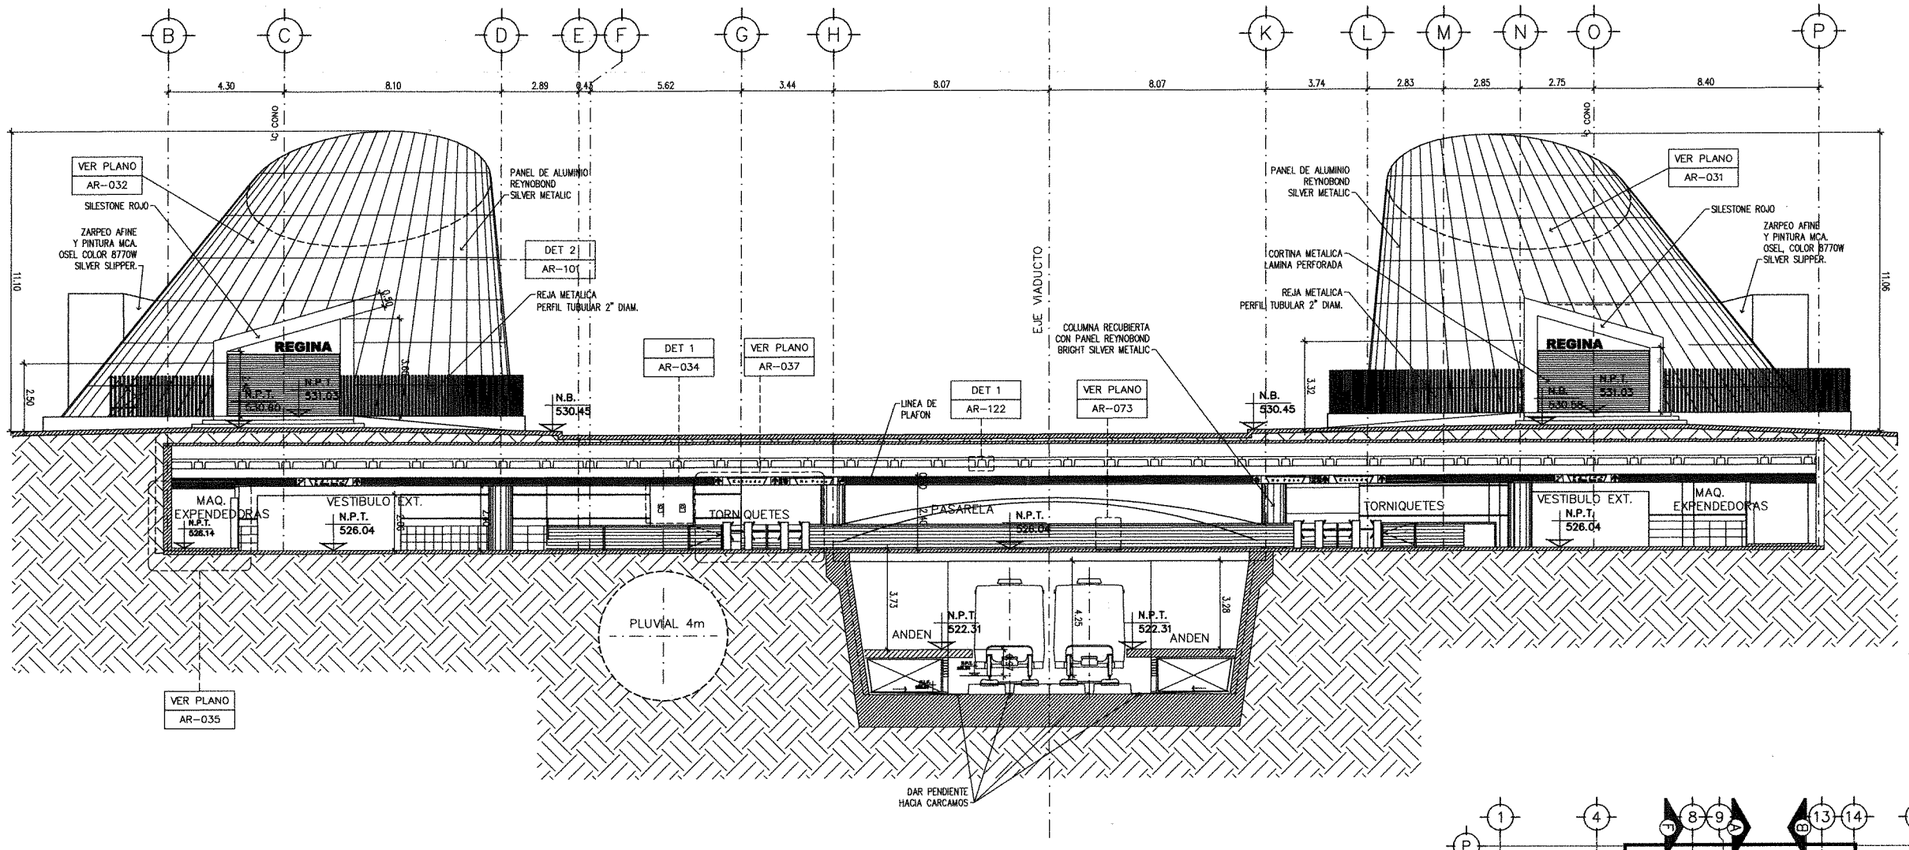

CORTE B – B

AS-BUILT

NOTAS:

1.– EL USO DE ESTE PLANO ES EXCLUSIVO PARA LO QUE INDICA SU CONTENIDO

2.– TODAS LAS COTAS INDICADAS RIGEN EN EL DIBUJO.

NOMENCLATURA:

- N.P.T. NIVEL DE PISO TERMINADO
- N.C. NIVEL DE CALLE
- N.B. NIVEL DE BANQUETA
- N.I.T. NIVEL INFERIOR DE TUBERIA

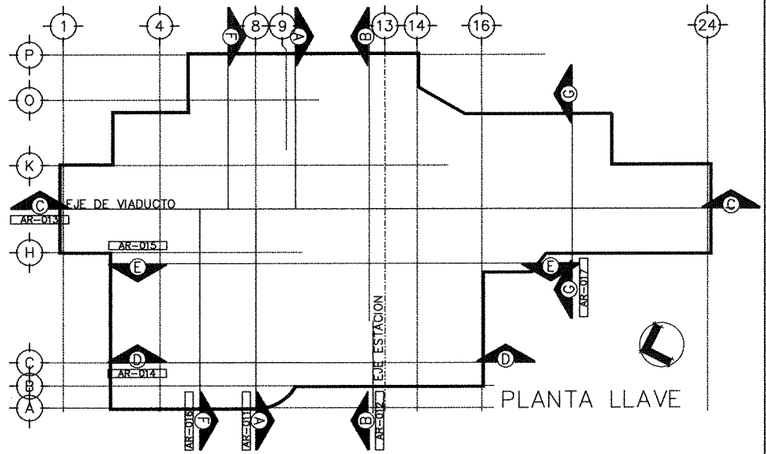

PLANTA LLAVE

PLANOS DE REFERENCIA

No. DE PLANO	DESCRIPCION
22-09-03-AR-004-P	PLANTA ARQUITECTONICA NIVEL CALLE
22-09-03-AR-005-P	PLANTA ARQUITECTONICA NIVEL VESTIBULO-PASARELA
22-09-03-AR-006-P	PLANTA ARQUITECTONICA NIVEL ANDEN
22-09-03-AR-035-P	DETALLE CONSTRUCTIVO MODULO MAQUINAS EXPENDEDORAS
22-09-03-AR-037-P	DETALLE CONSTRUCTIVO LINEA DE TORNIQUETES

No.	DESCRIPCION	REVISO	APROBO	APROBO CLIENTE	FECHA
Ø	EMITIDO PARA CONSTRUCCION	L.P.M.	L.P.M.		17/02/05
1	MODIF. EN CTOS. VENTL. Y EN CONO OTE	L.P.M.	L.P.M.		30/03/05
2	EMITIDO PARA CONSTRUCCION	L.P.M.	L.P.M.		25/05/05
3	REVISION GRAL. DE NIVELES Y ALTURAS	L.P.M.	L.P.M.		26/07/06
4	VESTIBULO AREA DE MAQ. EXPENDEDORAS SUBE NIV. 526.04	L.P.M.	L.P.M.		26/07/06
5	EDICION DE PLANOS AS-BUILT	L.G.E.S.			16/10/07

REVISION CRUZADA

	ARQUITECTURA	CIVIL	OBRAS CONEXAS

AUREA ARQUITECTURA URBANISMO
ARQ. LUIS PRÉSTAMO
FLAMARION 117 VALLE SAN ANGEL, GARZA GARCIA, N.L.
C.P. 66290 (81) 8303-2299 / 8303-0113 FAX
CORREO ELECTRONICO aureaarq@prodigy.net.mx

ESTE PLANO Y TODA LA INFORMACION CONTENIDA EN EL MISMO ES PROPIEDAD DEL S.T.C. METRORREY Y NO PODRA SER REPRODUCIDA CON NINGUN SISTEMA MECANICO, MAGNETICO O ELECTRONICO SIN PREVIA AUTORIZACION ESCRITA

SERA RESPONSABILIDAD DEL CONTRATISTA EL VERIFICAR LA INFORMACION DE ESCALA Y DIMENSIONES DE ESTE PLANO.

EL CONTRATISTA DEBERA VERIFICAR MEDIDAS EN OBRA ANTES DE LA EJECUCION DE SUS TRABAJOS Y DEBERA CONTAR CON LA APROBACION DE LA SUPERVISION EN CASO DE EXISTIR DISCREPANCIAS CON EL PROYECTO.

APROBADO PARA CONSTRUCCION	
COMPAÑIA DISEÑADORA	
REVISO	L.G.E.S.
APROBO	
FECHA	16/10/07
METRORREY	
REVISO	
APROBO	
FECHA	

GOBIERNO DEL ESTADO DE NUEVO LEON

metrorrey

METRORREY

	POR	FECHA
DIBUJO:	S.M.T.O.	04, AGO ,06
DISEÑO:	L.P.M.	04, AGO ,06
REVISO:	AUREA	04, AGO ,06
APROBO:	L.P.M.	
ESCALA : 1:100	ACOTACIONES : METROS	

TITULO : ESTACION REGINA
CORTE TRANSVERSAL B – B

No. DE PLANO	REVISION
22-09-03-AR-012-P	5