PL. No. 22-09-03-AR-013-P

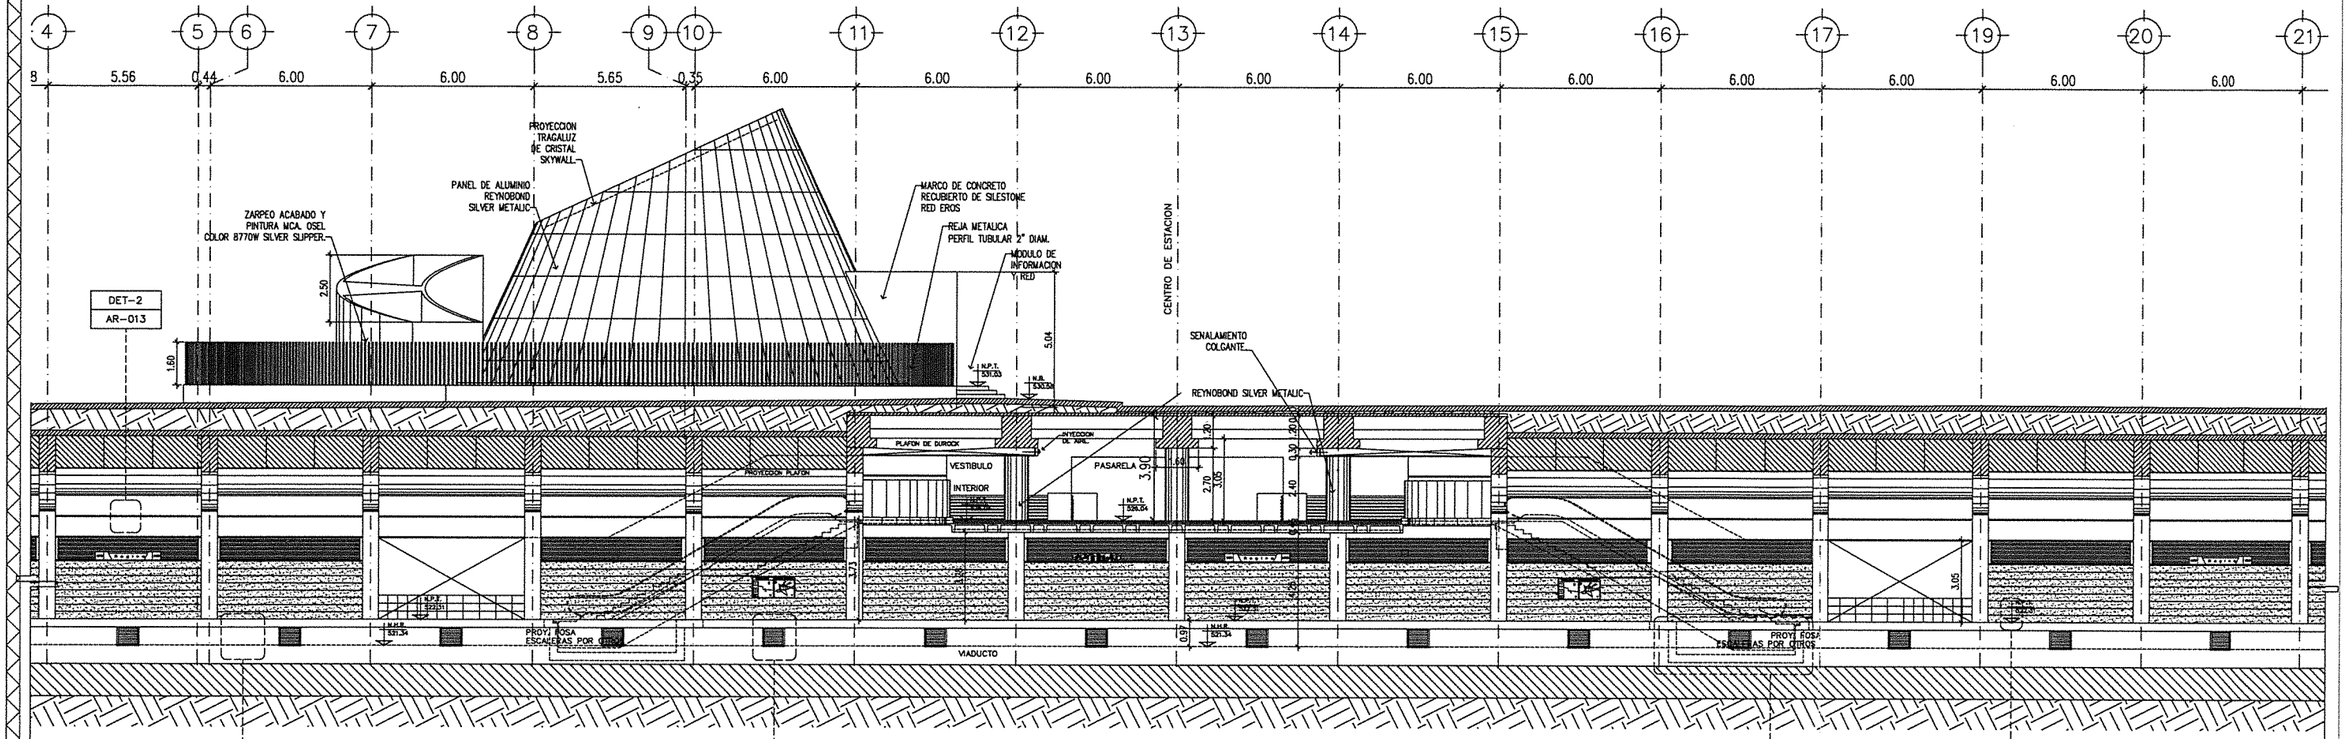

CORTE C – C

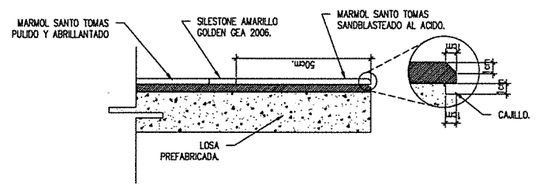

DETALLE 1 NARIZ ANDEN
CORTE
ESC 1:10

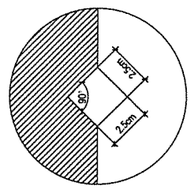

DETALLE 2 BUÑA
CORTE
ESC 1:10

NOTAS:

1.– EL USO DE ESTE PLANO ES EXCLUSIVO PARA LO QUE INDICA SU CONTENIDO

2.– TODAS LAS COTAS INDICADAS RIGEN EN EL DIBUJO.

3.– VER PLANO AR-111 PARA VER CORTE-ELEVACION COMPLETO DE EXTREMO A EXTREMO.

NOMENCLATURA:

- N.P.T. NIVEL DE PISO TERMINADO
- N.R.C. NIVEL RASANTE DE CALLE
- N.B. NIVEL DE BANQUETA
- N.I.T. NIVEL INFERIOR DE TUBERIA

AS-BUILT

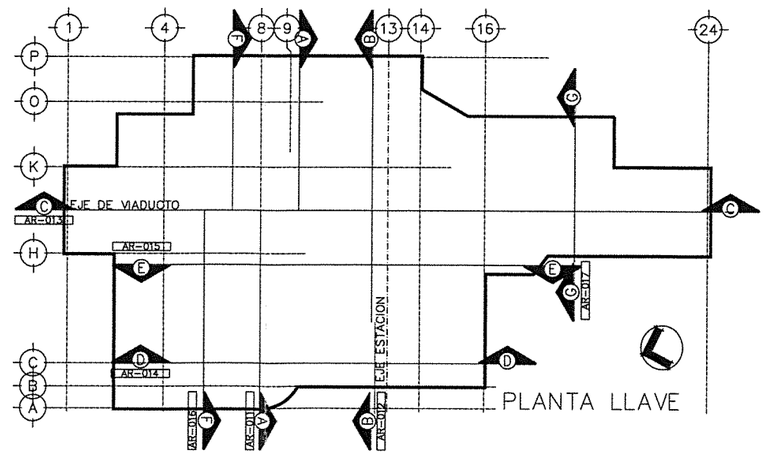

PLANOS DE REFERENCIA									REVISION CRUZADA		
No. DE PLANO	DESCRIPCION	No.	DESCRIPCION	REVSO	APROBO	APROBO CLIENTE	FECHA		ARQUITECTURA	CIVIL	ESTRUCTURAS
22-09-03-AR-004-P	PLANTA ARQUITECTONICA NIVEL CALLE	D	EMITIDO PARA REVISION	L.P.M.	L.P.M.		10/12/04				
22-09-03-AR-005-P	PLANTA ARQUITECTONICA NIVEL VESTIBULO-PASARELA	E	EMITIDO PARA REVISION	L.P.M.	L.P.M.		07/01/05				
22-09-03-AR-006-P	PLANTA ARQUITECTONICA NIVEL ANDEN	F	REVISION DE NIVELES (-0.15 APROBADO POR METRORREY)	L.P.M.	L.P.M.		20/01/05				
22-09-03-AR-013-P	CORTE TRANSVERSAL CC	G	REVISION DE NIVELES (-0.10 APROBADO POR METRORREY)	L.P.M.	L.P.M.		28/01/05				
		Ø	EMITIDO PARA CONSTRUCCION	L.P.M.	L.P.M.		11/03/05				
22-09-03-AR-035-P	DETALLE CONSTRUCTIVO MODULO MAQUINAS EXPENDEDORAS	1	SE DESFASO ACCESO NOR-OTE, SEGUN CAMBIOS EN PLANTA.	L.P.M.	L.P.M.		30/03/05				
22-09-03-AR-075-P	HERRERIA REJILLAS VENTILACION, DESAGUES Y TRINCHERAS	2	EMITIDO PARA CONSTRUCCION	L.P.M.	L.P.M.		25/05/05				
		3	REVISION NIVELES DE LOSA Y PASARELA ANDEN Y VESTIBULO	L.P.M.	L.P.M.		18/07/06				
		4	EDICION DE PLANOS AS-BUILT	L.G.E.S.			16/10/07				

AUREA ARQUITECTURA URBANISMO
ARQ. LUIS PRÉSTAMO
FLAMARION 117 VALLE SAN ANGEL, GARZA GARCIA, N.L.
C.P. 66290 (81) 8303-2299 / 8303-0113 FAX
CORREO ELECTRONICO aureaarq@prodigy.net.mx

ESTE PLANO Y TODA LA INFORMACION CONTENIDA EN EL MISMO ES PROPIEDAD DEL S.T.C. METRORREY Y NO PODRA SER REPRODUCIDA CON NINGUN SISTEMA MECANICO, MAGNETICO O ELECTRONICO SIN PREVIA AUTORIZACION ESCRITA.

SERA RESPONSABILIDAD DEL CONTRATISTA EL VERIFICAR LA INFORMACION DE ESCALA Y DIMENSIONES DE ESTE PLANO.

EL CONTRATISTA DEBERA VERIFICAR MEDIDAS EN OBRA ANTES DE LA EJECUCION DE SUS TRABAJOS Y DEBERA CONTAR CON LA APROBACION DE LA SUPERVISION EN CASO DE EXISTIR DISCREPANCIAS CON EL PROYECTO.

APROBADO PARA CONSTRUCCION	
COMPAÑIA DISEÑADORA	
REVSO	L.G.E.S.
APROBO	
FECHA	16/10/07
METRORREY	
REVISO	
APROBO	
FECHA	

GOBIERNO DEL ESTADO DE NUEVO LEON

metrorrey

METRORREY

	POR	FECHA
DIBUJO:	S.M.T.O.	18 JUL ,06
DISEÑO:	L.P.M.	18 JUL ,06
REVISO:	AUREA	18 JUL ,06
APROBO:	L.P.M.	

ESCALA : 1:100 — ACOTACIONES : METROS

TITULO : ESTACION REGINA
CORTE LONGITUDINAL C – C

No. DE PLANO: 22-09-03-AR-013-P — REVISION: 4