PL. No. 22-09-03-AR-015-P

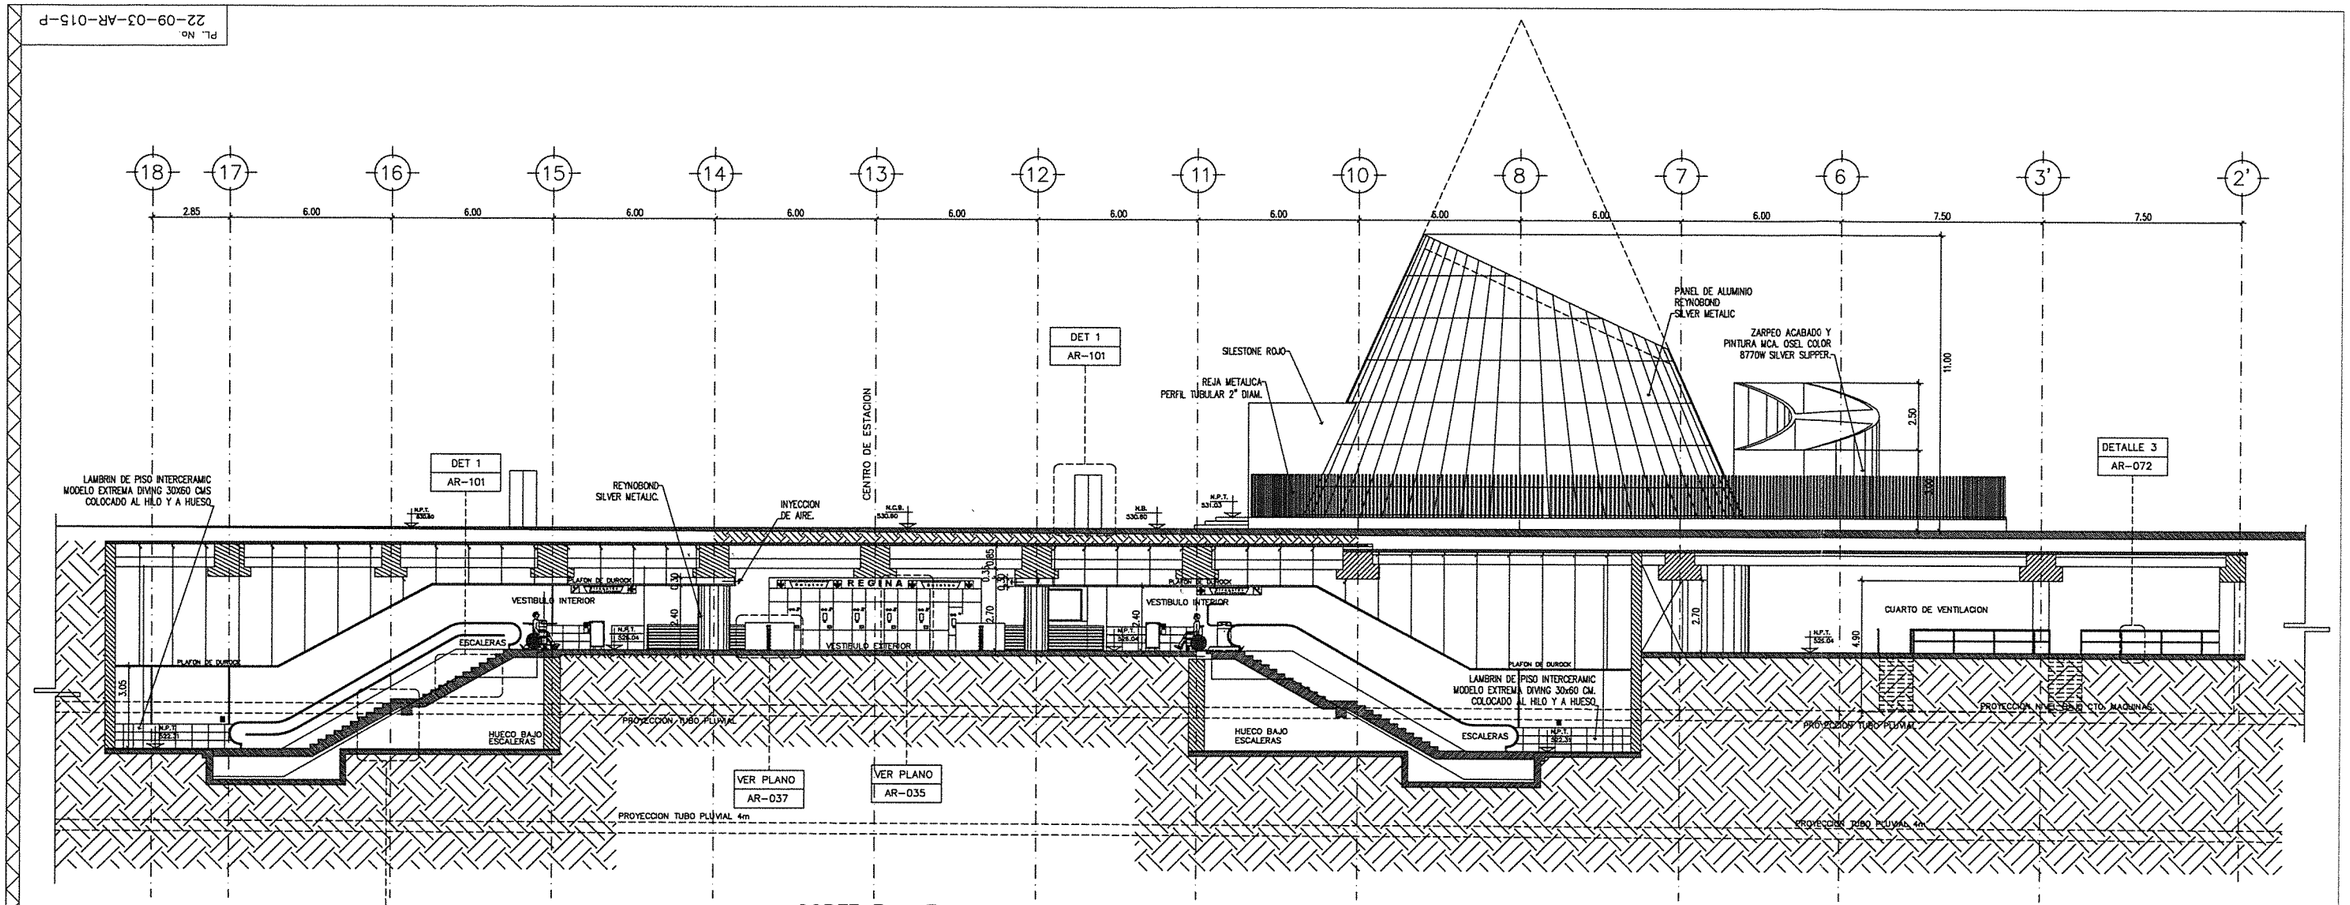

CORTE E – E

AS-BUILT

NOTAS:

1.– EL USO DE ESTE PLANO ES EXCLUSIVO PARA LO QUE INDICA SU CONTENIDO

2.– TODAS LAS COTAS INDICADAS RIGEN EN EL DIBUJO.

NOMENCLATURA:

N.P.T. NIVEL DE PISO TERMINADO

N.B. NIVEL DE BANQUETA

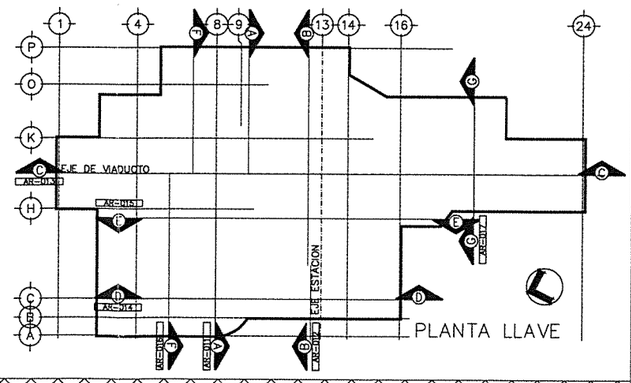

PLANTA LLAVE

PLANOS DE REFERENCIA

No. DE PLANO	DESCRIPCION
22-09-03-AR-004-P	PLANTA ARQUITECTONICA NIVEL CALLE
22-09-03-AR-005-P	PLANTA ARQUITECTONICA NIVEL VESTIBULO-PASARELA
22-09-03-AR-005-P	PLANTA ARQUITECTONICA NIVEL ANDEN
22-09-03-AR-013-P	CORTE TRANSVERSAL CC
22-09-03-AR-033-P	DETALLE CONSTRUCTIVO ACCESO SUR-ORIENTE
22-09-03-AR-035-P	DETALLE CONSTRUCTIVO MODULO MAQUINAS EXPENDEDORAS
22-09-03-AR-075-P	HERRERIA REJILLAS VENTILACION, DESAGUES Y TRINCHERAS

No.	DESCRIPCION	REVISO	APROBO	APROBO CLIENTE	FECHA
F	REVISION DE NIVELES (-0.15 APROBADO POR METRORREY)	L.P.M.	L.P.M.		20/01/05
G	REVISION DE NIVELES (-0.10 APROBADO POR METRORREY)	L.P.M.	L.P.M.		28/01/05
0	EMITIDO PARA REVISION	L.P.M.	L.P.M.		11/02/05
1	SE MODIFICO CTO. DE MAQUINAS NOR-PTE. TIRO DE VEN- TILACION, Y BARDA EN ACCESO NOR-PTE.	L.P.M.	L.P.M.		30/03/05
2	EMITIDO PARA CONSTRUCCION	L.P.M.	L.P.M.		25/05/05
3	REVISION GRAL. NIVELES Y ALTURAS	L.P.M.	L.P.M.		25/07/06
4	SE MODIFICAN ESCALERAS VESTIBULO-ANDEN	M.A.G.C.	H.R.H.		31/01/07
5	EDICION DE PLANOS AS-BUILT	L.G.E.S.			16/10/07

REVISION CRUZADA

ARQUITECTURA	CIVIL	DISTRIBUCIONES

AUREA
ARQUITECTURA
URBANISMO
ARQ. LUIS PRÉSTAMO
FLAMARION 117 VALLE SAN ANGEL, GARZA GARCIA, N.L.
C.P. 66290 (81) 8303-2299 / 8303-0113 FAX
CORREO ELECTRONICO aureaarq@prodigy.net.mx

ESTE PLANO Y TODA LA INFORMACION CONTENIDA EN EL MISMO ES PROPIEDAD DEL S.T.C. METRORREY Y NO PODRA SER REPRODUCIDA CON NINGUN SISTEMA MECANICO, MAGNETICO O ELECTRONICO SIN PREVIA AUTORIZACION ESCRITA.

SERA RESPONSABILIDAD DEL CONTRATISTA EL VERIFICAR LA INFORMACION DE ESCALA Y DIMENSIONES DE ESTE PLANO.

EL CONTRATISTA DEBERA VERIFICAR MEDIDAS EN OBRA ANTES DE LA EJECUCION DE SUS TRABAJOS Y DEBERA CONTAR CON LA APROBACION DE LA SUPERVISION EN CASO DE EXISTIR DISCREPANCIAS CON EL PROYECTO.

APROBADO PARA CONSTRUCCION

COMPAÑIA DISEÑADORA	
REVISO	L.G.E.S.
APROBO	
FECHA	16/10/07
METRORREY	
REVISO	
APROBO	
FECHA	

GOBIERNO DEL ESTADO DE NUEVO LEON

metrorrey

METRORREY

	POR	FECHA
DIBUJO:	S.M.T.O.	25, JUL ,06
DISEÑO:	L.P.M.	25, JUL ,06
REVISO:	AUREA	25, JUL ,06
APROBO:	L.P.M.	

ESCALA : 1:150 ACOTACIONES : METROS

TITULO : ESTACION REGINA
CORTE LONGITUDINAL E – E

No. DE PLANO	REVISION
22-09-03-AR-015-P	5